


SÚČAŠŤ HV PŘÍPOJKY PO POSLEDNÚ UZATVÁRACIU RADU

 


LEGENDA POTRUBÍ:	
UK	PRÍPOJKA POTRUBIE VYKUROVACEJ ÚČASTI PRE VYKUROVACIE
UK1	PRÍPOJKA POTRUBIE VYKUROVACEJ ÚČASTI PRE VYKUROVACIE
STROPNÉ CHLADENIE I, TLAKOVÉ PÁSMO BLOK A
2-8.NP CHL-1
TEPLOTNÝ SPÁD: 15/21°C, DN100
TEPELNÝ VÝKON: 118 kW
HMOTNOSTNÝ PRIETOK: 16,877 m3/h - 4,688 l/s

V zimnej prevádzke budú klapky uzatvorené, klapky budú umiestnené v priestore OST

STROPNÉ CHLADENIE I, TLAKOVÉ PÁSMO BLOK B
2-8.NP CHL-2
TEPLOTNÝ SPÁD: 15/21°C, DN100
TEPELNÝ VÝKON: 121 kW
HMOTNOSTNÝ PRIETOK: 17,307 m3/h - 4,807 l/s

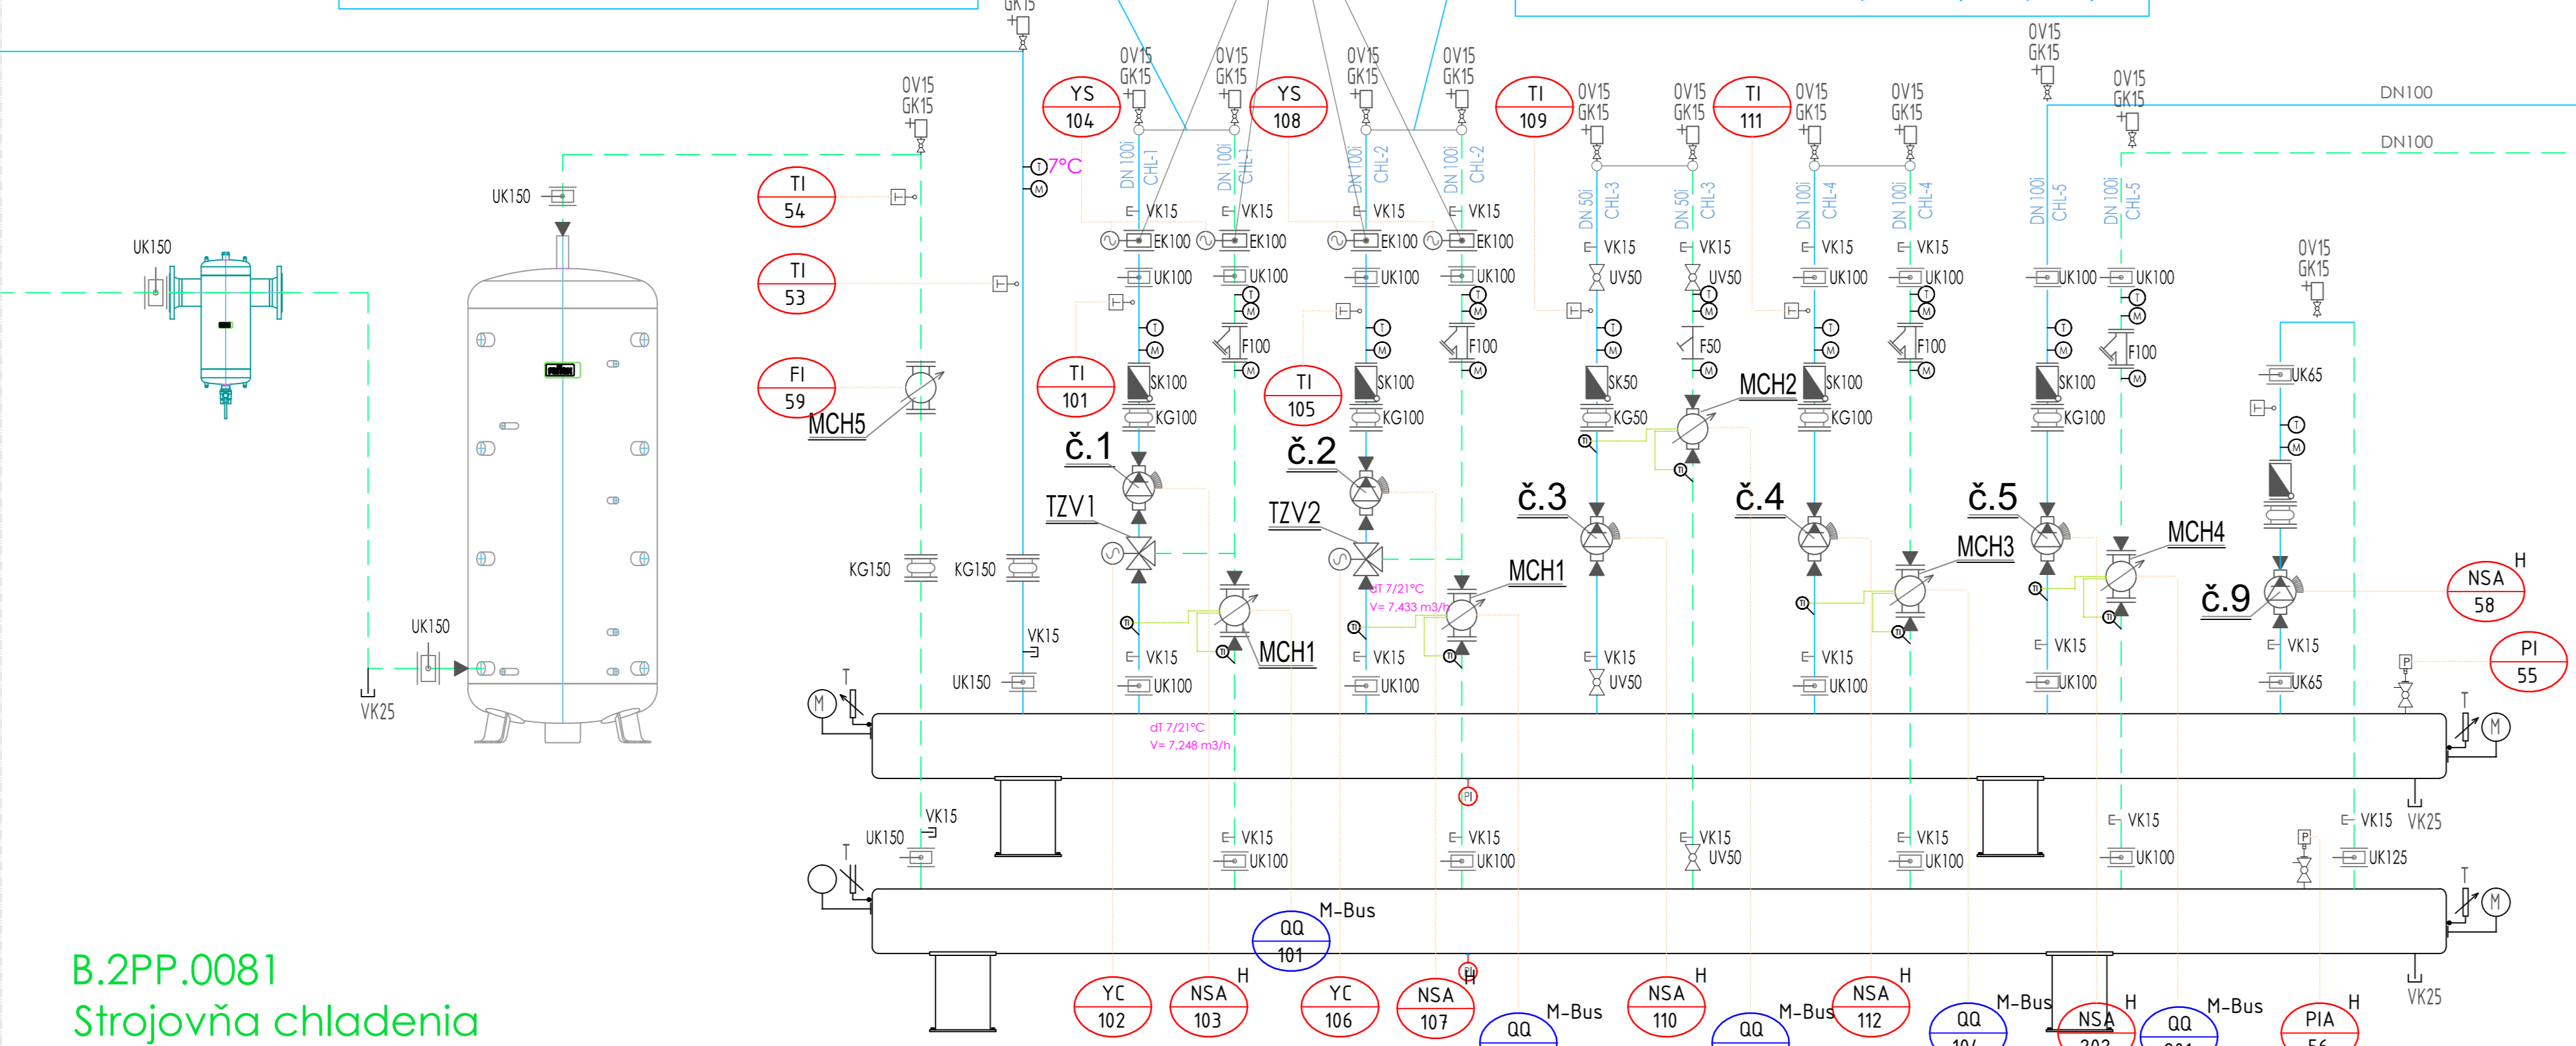

Projekt skutočného vyhotovenia

Dátum: 01.08.2024 Podpis: *[Signature]* Ing. Martin Svanič

KLIMAK

Ing. Martin Svanič

0:000 = 1:37,800 m m.m.
BOK SYSTEM 2-8.NP OST, PŘÍPOJKA
VÝKONNÝ SYSTÉM HV / VERTICAL SYSTEM HV

GENERAL PRJEKTANT / HEAD DESIGNER	OBERMEYER HELWA s.r.o.	INVESTOR / INVESTOR	OSCHNETZ / ARCHITECT
DESIGNER	OBERMEYER HELWA s.r.o.	PROJEKTANT / RESPONSIBLE	OSCHNETZ / ARCHITECT

NAZEV DOKUMENTU / PROJECT NAME: REZIDENCIA BOTTOVA

STUPENŤ / PROJECT STAGE: DOKUMENTÁCIA SKUTOČNÉHO VYHOTOVENIA

MEŠKA / SCALE: 24 x44

NAZEV DOKUMENTU / PROJECT NAME: SCHÉMA OST

NAZEV SÚBORU / FILE NAME: 2110067_DSV_E3_PS02_10_3002

OBJEKT / PROJECT	STUPENŤ / PROJECT STAGE	ČASŤ / PART	SOUČ. / OBJECT NAME	PROJEKTANT / RESPONSIBLE	OSCHNETZ / ARCHITECT	REVIZIA / REVISION
2110067_DSV_E3	PS02	10	3002			