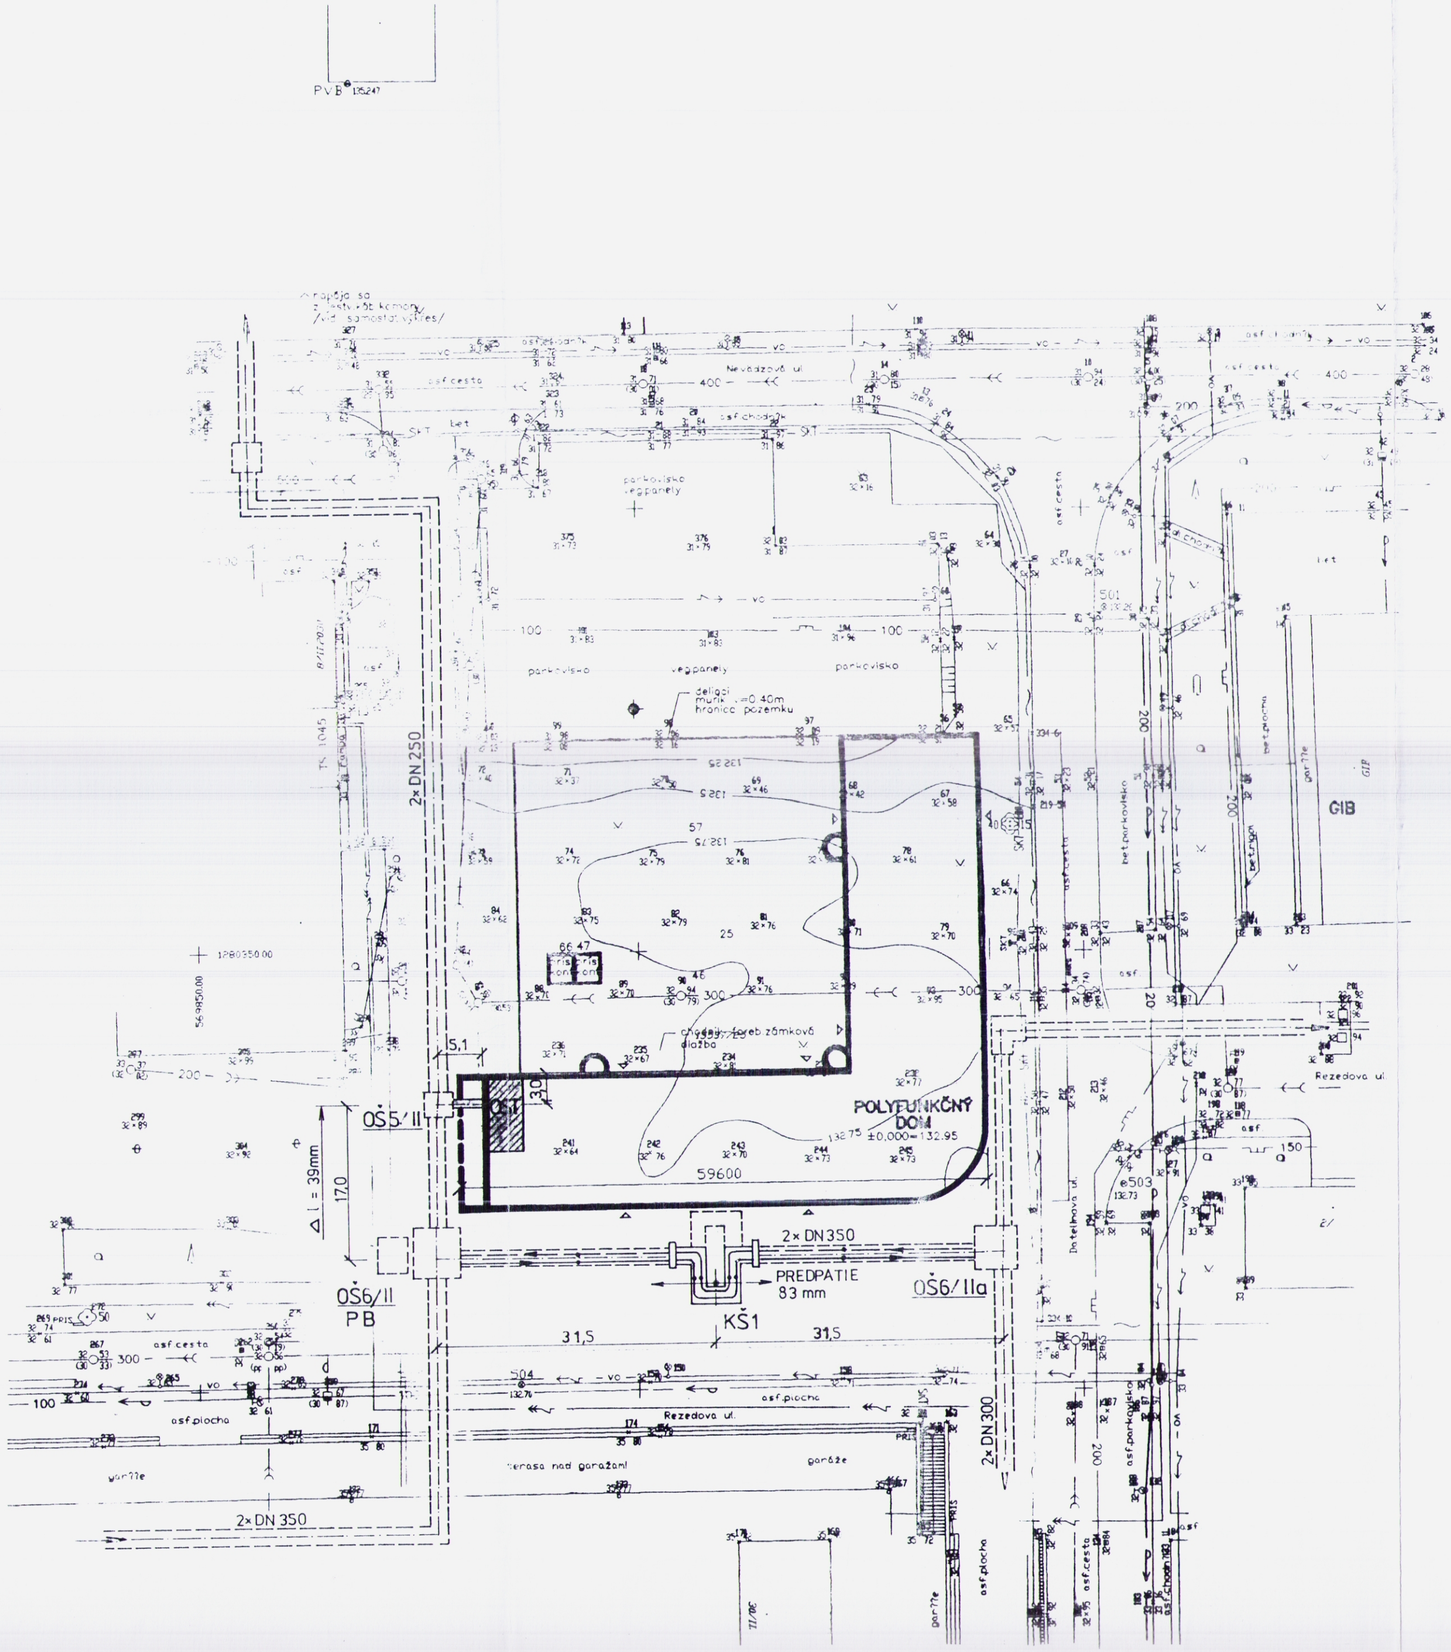

LEGENDA INŽINIERSKYCH SIETÍ

- HRANICE POZEMKU
- VODOVODNÉ POTRUBIE
- KANALIZAČNÉ POTRUBIE
- PLYNOVÉ POTRUBIE NTL
- VN VEDENIE PODZEMNÉ
- NN VEDENIE PODZEMNÉ
- NN VEDENIE NADZEMNÉ
- NN VEDENIE VO
- OZNAMOVACIE VEDENIE PODZEMNÉ
- HORÚCOVODNÝ KANÁL
- HORÚCOVODNÁ PRIPOJKA TEPLA
- OŠ 5/II - PROJEKTOVANÁ ODBOČNÁ ŠACHTA
- OST - PROJEKTOVANÁ ODOVZDÁVACIA STANICA TEPLA

PROJEKT SKUTOČNÉHO VYHOTOVENIA

TECHMONTSTAV
VAJNORSKÁ 135 tel. 5258 561
832 37 B R A T I S L A V A
IČO 17 325 188 DIČ 17 325 188/602
SLSP BRATISLAVA 1997949/019/0900
- 5 -
3.12.1999

OBJ. SO 10 – PRIMÁRNA PRÍPOJKA TEPLA

AUTORI PROJEKTU: ing. arch. P. KOSNÁČ a kolektív				Dpt. Milan Hlohovský, Liptovská 6, 821 09 Bratislava
HLAV. INŽ. PROJ.	ZODPOVED. PROJ	VYPRACOVAL	KONTROLOVAL	
Ing. M. TLAČIK	Dpt. BLAHOVSKÝ	Dpt. BLAHOVSKÝ		
INVESTOR: STAVMAL spol. s r. o.				FORMÁT: 6A4
NÁZOV A MIESTO STAVBY: POLYFUNKCNÝ DOM Datelinova ul., BRATISLAVA				DÁTUM: 02/1998
				ÚČEL: PS
				ČÍSLO ZÁKAZ.: 07/97/1
				ARCH. ČÍSLO:
				MERÍTKO: 1:500
OBSAH VÝKRESU: Situácia				DIEL: E 2.6 / 3 / ČÍSLO VÝKR.: 202